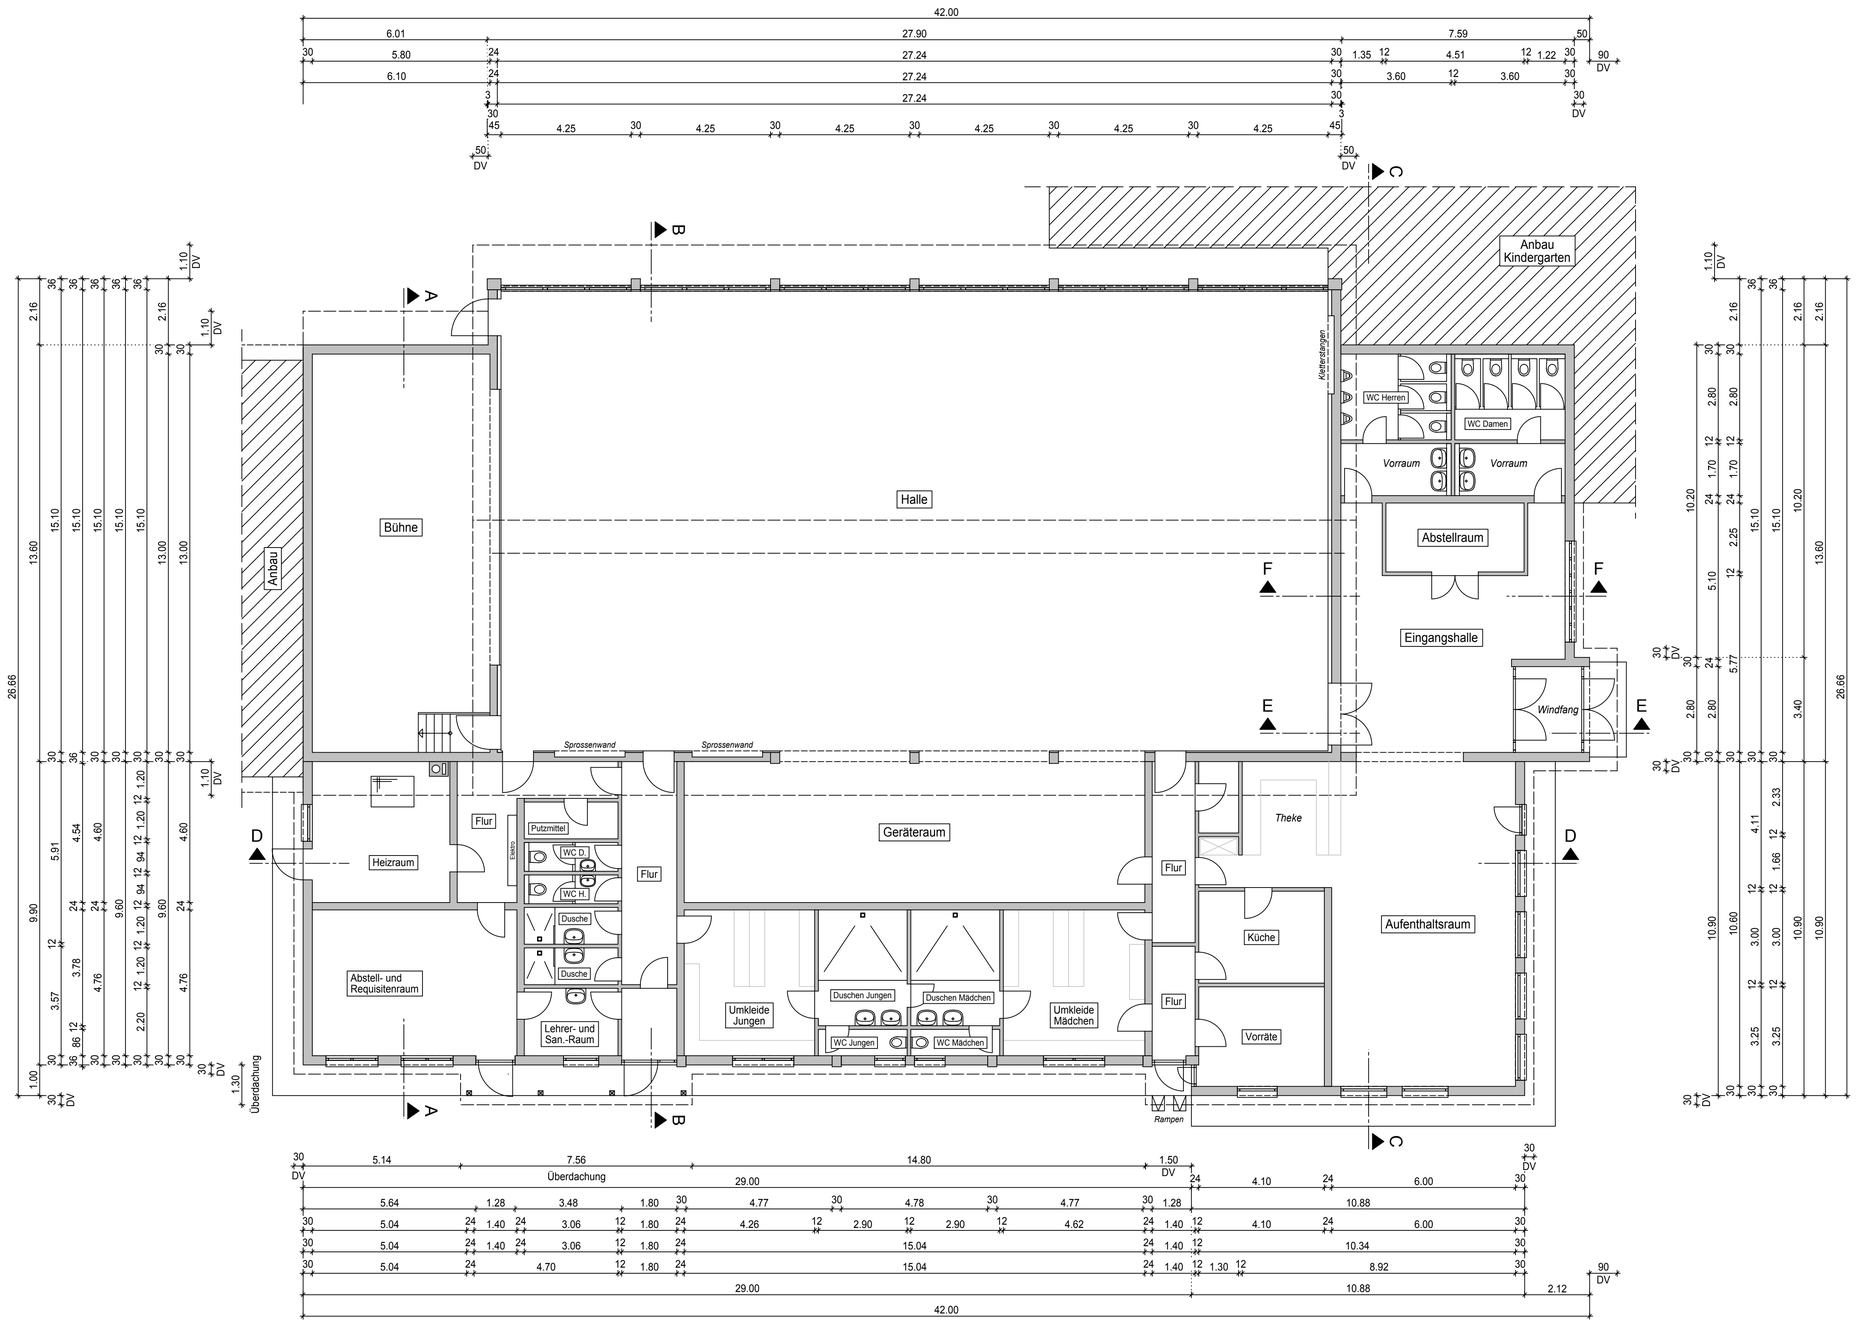

NORDEN

Bauvorhaben:
Sanierung des Flachdaches der bestehenden Mehrzweckhalle

Bauherr:
Gemeinde Biederbach
Dorfstraße 18
79215 Biederbach

Bauort:
Dorfstraße
79215 Biederbach

Bestandsplan

Plan BE - 01

Erdgeschoss
M 1:100

08.05.2020

INGENIEURBÜRO schultis
PLANUNG | STATIK | BAULEITUNG

Ingenieurbüro Schultis GmbH & Co. KG
Am Sommerberg 2e 79263 Simonswald
Telefon 07683/9195278

Planverfasser PV 1943
Ingenieurkammer Baden-Württemberg

H/B = 594 / 841 (0.48m²)